


TUMAČ ZNAKOVA


--- (dashed line)	OBUHVAAT UPU-a
postojeće / planirano	NAMJENA POVRŠINA
(S) (S)	STAMBENA NAMJENA
(M) (M)	MJEŠOVITA NAMJENA
(D) (D)	JAVNA I DRUŠTVENA NAMJENA D1 - upravna, D2 - socijalna, D7 - vjerska
(K)	GOSPODARSKA NAMJENA - POSLOVNA K2 - pretežno trgovačka, K3 - komunalno servisa
(Z1)	JAVNE ZELENE POVRŠINE Z1 - javni park
PROMET	
--- (red line)	KOLNE PROMETNICE
--- (red line)	KOLNO - PJEŠAČKE POVRŠINE
--- (red line)	PJEŠAČKE POVRŠINE
--- (orange line)	BICIKLISTIČKA STAZA
--- (green line)	ZELENA POVRŠINE / DRVORED
--- (red line)	PARKING / DRVORED
--- (red line)	AUTOBUSNI KOLODVOR

--- (dashed blue line) PROMETNA MREŽA S PRVE JAVNE RASPRAVE prikazano u prijedlogu plana za ponovnu javnu raspravu zbog mogućnosti usporbe

--- (cyan line) OZNAKE IZMJENA NAKON PRVE JAVNE RASPRAVE

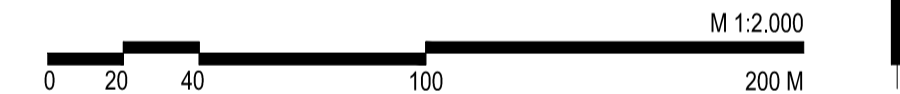

KARAKTERISTIČNI PROFILI PROMETNICA (M 1:200)

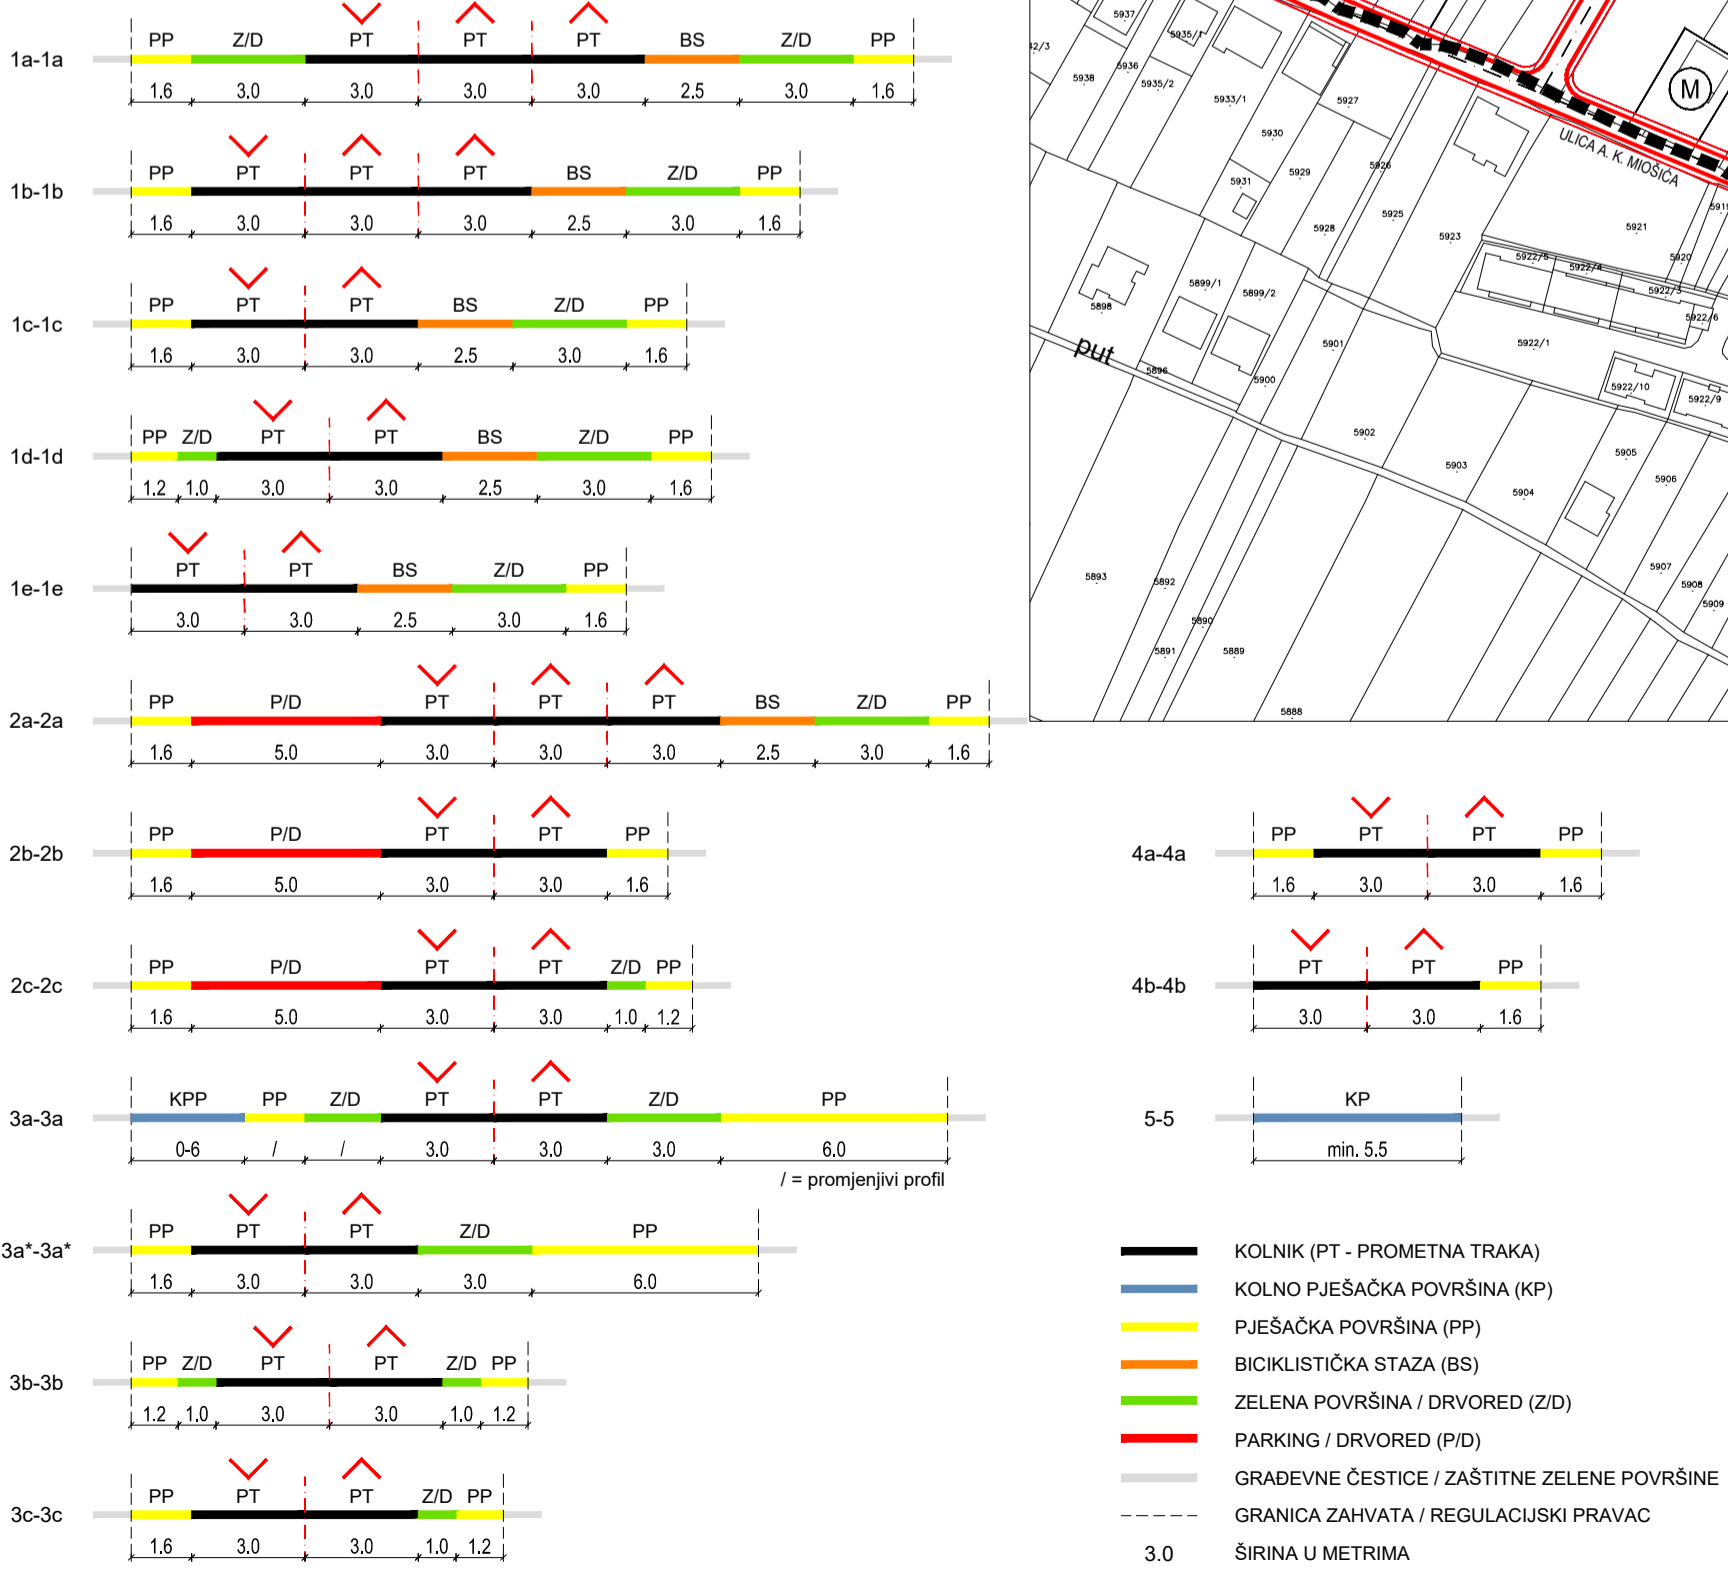

Zupanja:	DUBROVAČKO - NERETVANSKA	Grad:	METKOVIĆ
Naziv prostornog plana:	URBANISTIČKI PLAN UREĐENJA "PRŽINE 2" PRIJEDLOG PLANA ZA PONOVNU JAVNU RASPRAVU		
Naziv kartografskog prikaza:	PROMETNA, ULIČNA I INFRASTRUKTURNA MREŽA PROMET		
Broj kartografskog prikaza:	2A.	Mjerilo kartografskog prikaza:	1 : 2 000
Odluka o izradi plana:	Neretvanski glasnik br. 2/20	Odluka predstavničkog tijela o donošenju plana:	---
Javna rasprava (datum objave):	12. srpnja 2021.	Javni uvid očišan:	15. srpnja - 13. kolovoza 2021.
Pečat tijela odgovornog za provođenje javne rasprave:	M.P.	Odgovorna osoba za provođenje javne rasprave:	DALIBOR MILAN, dipl.inj. Gradonačelnik
Suglasnost na plan:	---		
Pravna osoba koja je izradila plan:	APE d.o.o. za arhitekturu, planiranje i ostale poslovne djelatnosti Ozaljaska 61, 10000 Zagreb, tel/fax. 01/309-7572		
Pečat pravne osobe koja je izradila plan:	Odgovorna osoba: MIRELA ČORDAŠ, dipl.ing.arh.		
Odgovorni voditelj izrade nacrtu prijedloga plana:	NIKŠA BOŽIĆ dipl.ing.arh.		
Šturovi im u izradi plana:	MARIJANA ZLODRE, mag.ing.arch. SANDRA JAKOPEC, dipl.ing.arh. MIRELA ČORDAŠ, dipl.ing.arh. VLATKA ŽUNEČ, mag.ing.arch.	IVANA PANCIROV, dipl.ing.arh. MATE ČURIĆ, dipl.ing.grad. JULIKA BJELOBABA, dipl.inj.	
Pečat predstavničkog tijela:	M.P.	Predsjednik predstavničkog tijela:	HRVOJE BEBIĆ, mag.oeč Predsjednik Gradskog vijeća
Istovjetnost ovog prostornog plana s izvornikom osiguranje:	Pečat nadležnog tijela: M.P.		